


PŮDORYS STŘECHY

A

P4

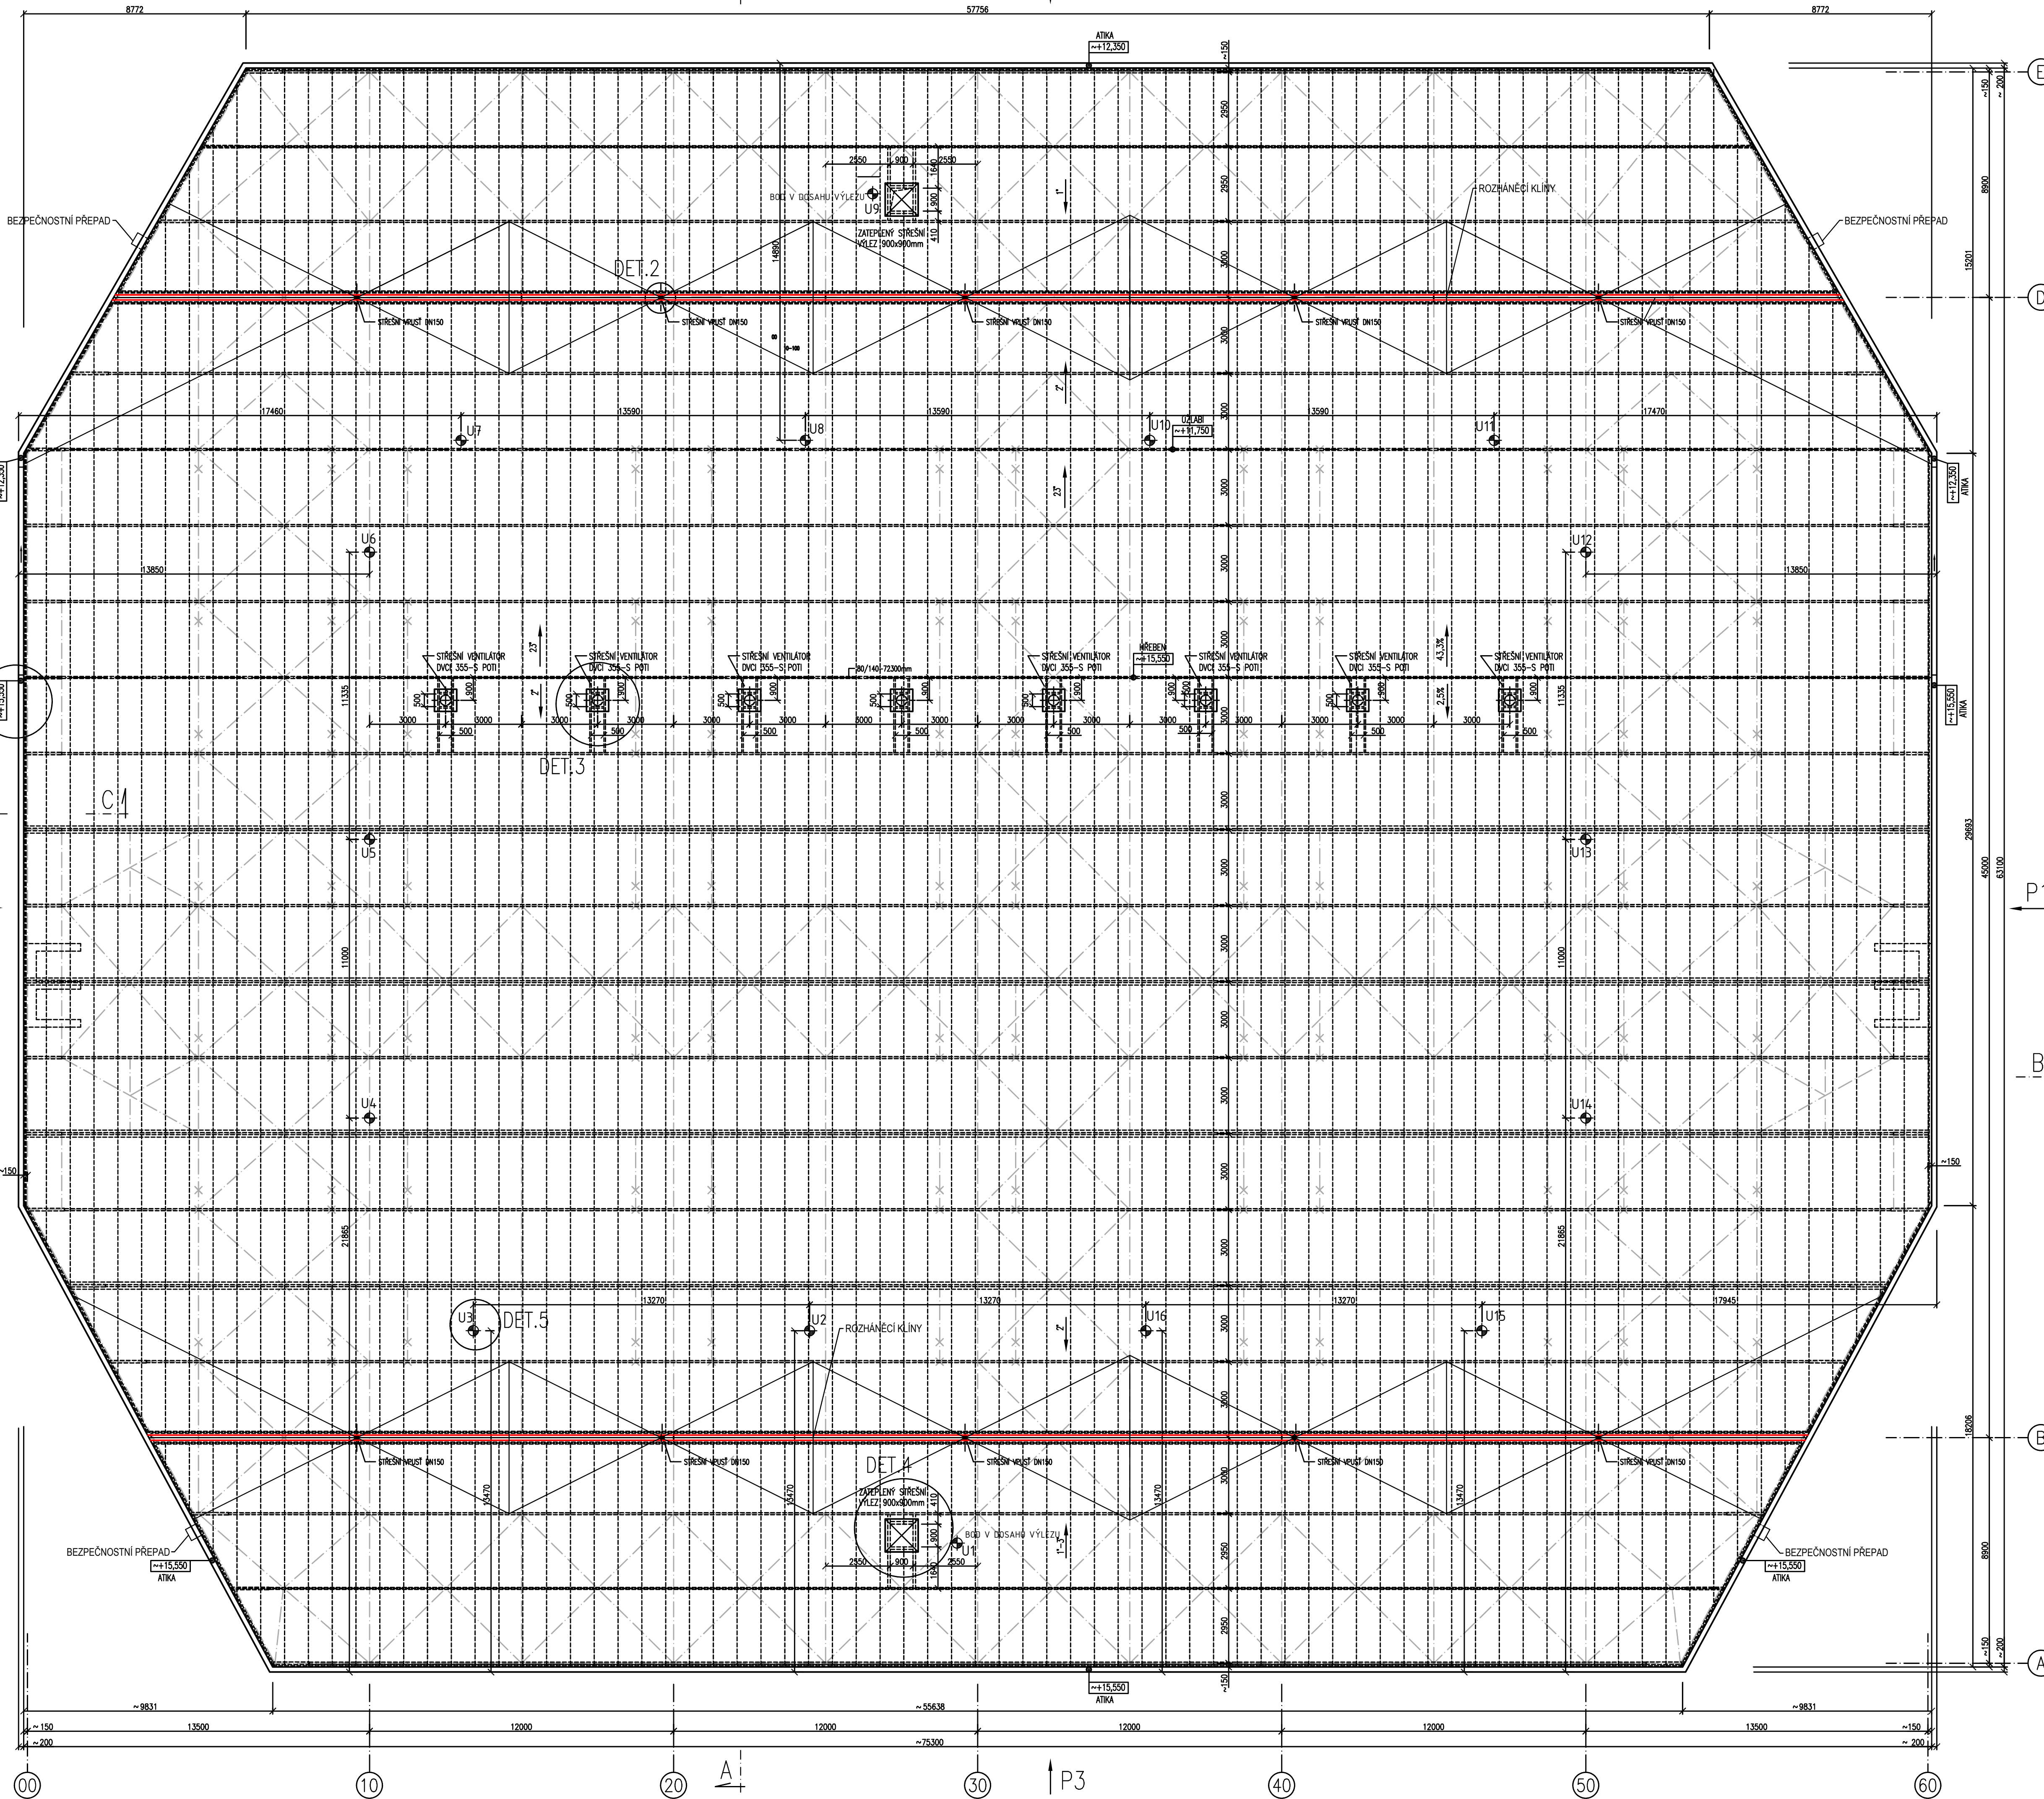

SKLADBA STŘEŠNÍHO PLÁŠTĚ

- HYDROIZOLAČNÍ FÓLIE Z PVC-P TL1,5mm, MECHANICKY KOTVENÁ
- SKLOVLAKNITÁ NETKANÁ TEXTILIE 300g/m2-SEPARAČNÍ VRSTVA
- DESKY ZE STABILIZOVANÉHO PPS TL120mm-TEPELNĚIZOLAČNÍ VRSTVA
- DESKY Z MINERALNÍCH VLÁKEN TL230mm-TEPELNĚIZOLAČNÍ VRSTVA
- SAMOLEPICI PÁS Z MODIFIKOVANÉHO ASFALTU+HLINÍKOVÁ VLOŽKA
- PAROTĚSNÍCÍ A VZDUCHOTĚSNÍCÍ VRSTVA
- ASFALTOVÁ, VODOU ŘEDITELNÁ EMULZE-PŘÍPRAVNÝ NÁTĚR PODKLADU
- TRAPEZOVÝ PLECH TR 60/235/0,88 S ANTIKONDENZAČNÍ ÚPRAVOU
- NOSNÁ OK STŘEŠNÍHO PLÁŠTĚ-DŘEVĚNÉ HRANOLY-VÁZNIKY
- NOSNÁ OK STŘEŠNÍ-STÁVAJÍCÍ VÁZNIKY A VÁZNICE

LEGENDA ZÁCHYTNÉHO SYSTÉMU TOPSAFE

- U1 - Kotevčí bod TOPSAFE TSL-400-T10, délka 400 mm 16 ks
- 1, 2, ... Pořadové číslo kotevčích bodů

- PROJEKTOVÉ ŘEŠENÍ STAVBY
- SKUTEČNÉ PŘEVODNÍ STAVBY

±0,000=STÁVAJÍCÍ PODLAHA STADIONU			
VYPRACOVAL : Ing. Jiří Géryk Školská čtvrť 1388 Frenštát pod Radhoštěm 744 01		e-mail : jgeryk@seznam.cz mobil : 775 630 321	
		Ing. Miroslav Geryk & Ing. Jiří Géryk	
MÍSTO STAVBY : Zimní stadion Studénka Budovatelská č. p. 770, Studénka - Butovice, 742 13 pozemek parc. č. 1616 a 1615/4 k.ú. Butovice		Inženýrská a projektční činnost, technický dozor, koordinátor BOZP	
STAVEBNÍK : Město Studénka nám. Republiky 762 742 13 Studénka - Butovice		DATUM : 9/2019 JEDNOTKY : m FORMÁT : BA4 MĚŘÍTKO : 1:125	
STAVBA : <u>Oprava střešní konstrukce nad zimním stadionem</u>		STUPEŇ PD : SPS	
VÝKRES : <u>PŮDORYS STŘECHY - SKUTEČNÉ PŘEVODNÍ STAVBY</u>		Č. VÝKRESU D.1.1	